ELEWACJA FRONTOWA-~~PÓŁNOCNA~~ PÓŁNOCNO-ZACHODNIA

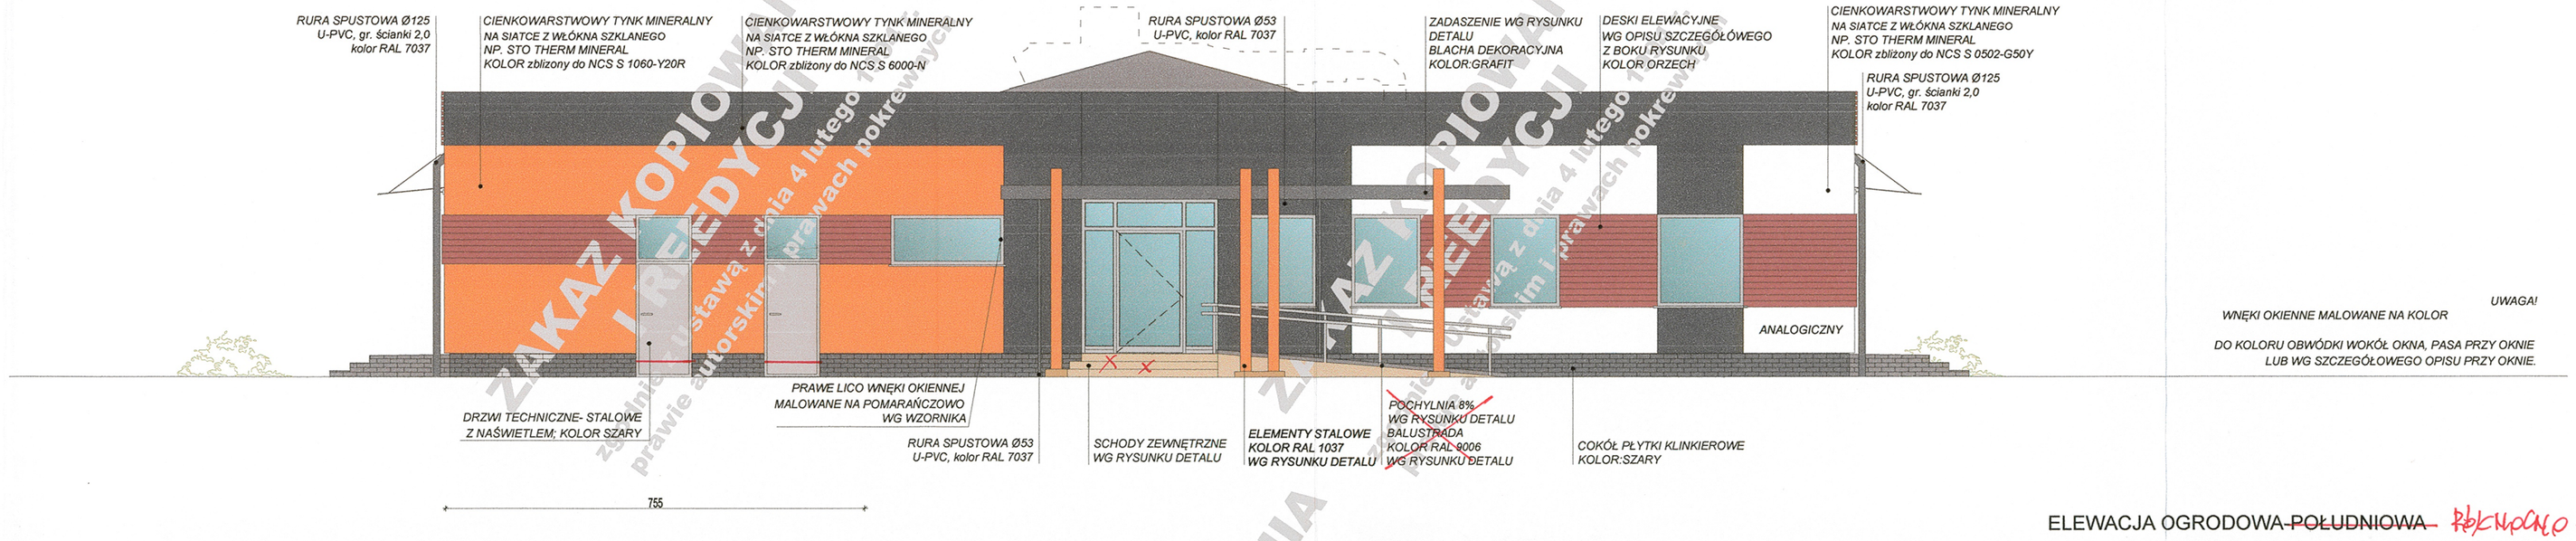

UWAGA!
WNĘKI OKIENNE MALOWANE NA KOLOR
DO KOLORU OBWÓDKI WOKÓŁ OKNA, PASA PRZY OKNIE
LUB WG SZCZEGÓŁOWEGO OPISU PRZY OKNIE.

ELEWACJA OGRODOWA-~~POŁUDNIOWA~~ PÓŁNOCNO-WSCHODNIA

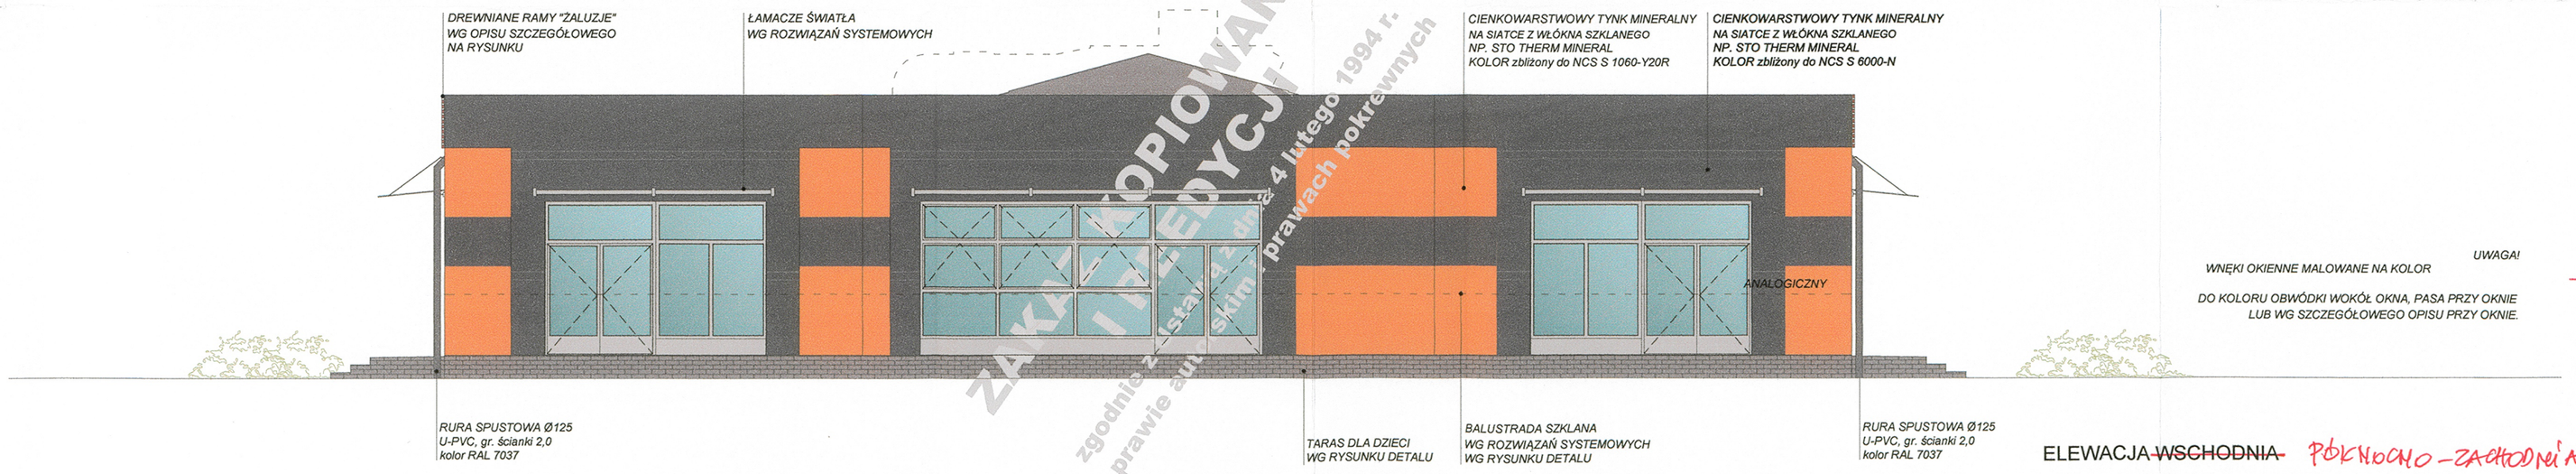

UWAGA!
WNĘKI OKIENNE MALOWANE NA KOLOR
DO KOLORU OBWÓDKI WOKÓŁ OKNA, PASA PRZY OKNIE
LUB WG SZCZEGÓŁOWEGO OPISU PRZY OKNIE.

UWAGA:
KOLORYSTYKA ELEWACJI ZGODNIE Z RYSUNKIEM 5A

ELEWACJA ~~WSCHODNIA~~ PÓŁNOCNO-ZACHODNIA

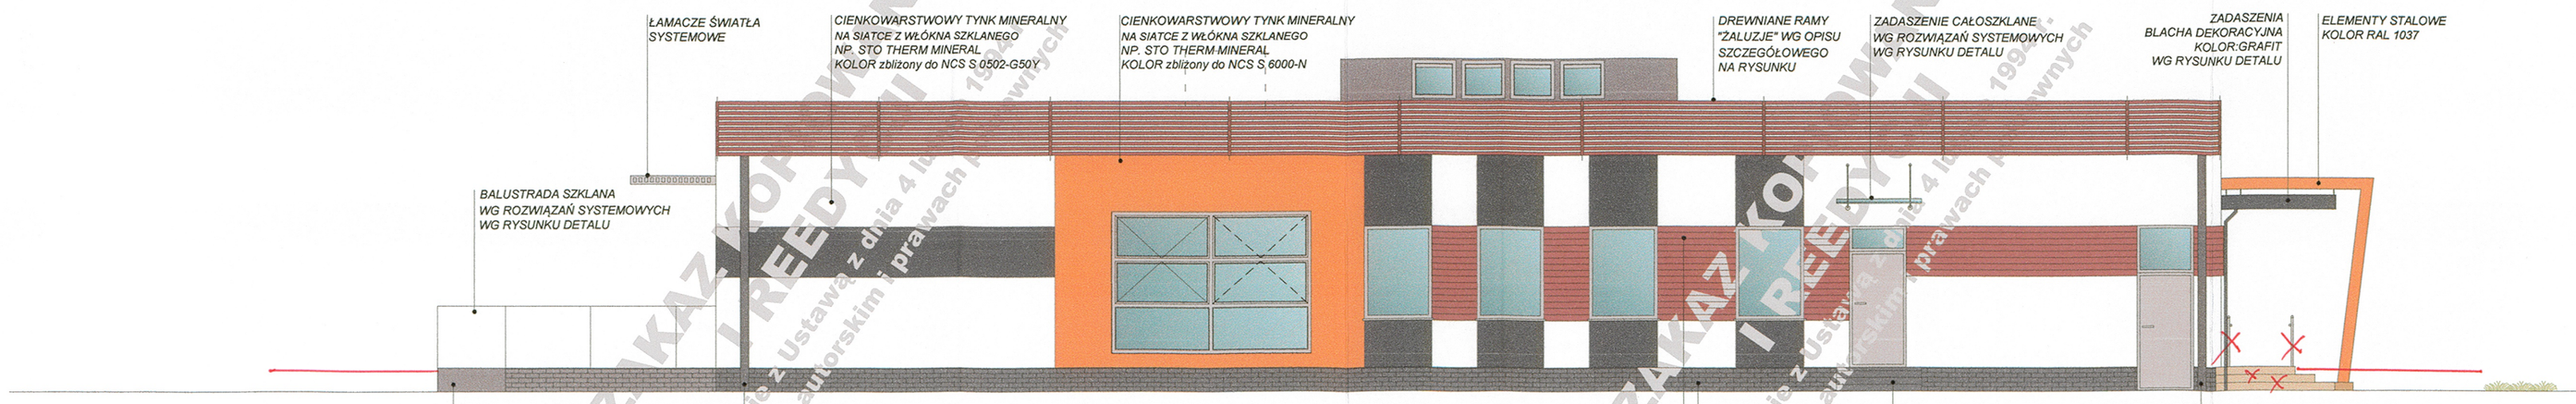

PROJEKT ADAPTOWANO
dnia .....
mgr inż. architekt
Monika Kaszy... Gąsiorek
upr. bud. do projektowania bez ograniczeń
w specjalności architektonicznej
nr ewid.: LOIA/...2004/GW

mgr inż. architekt
Grzegorz Gąsiorek
upr. bud. do projektowania bez ograniczeń
w specjalności architektonicznej
nr ewid.: LOIA/10/2004/GW

ZAKAZ KOPIOWANIA I REEDYCJI
JAKICHKOLWIEK CZĘŚCI PROJEKTU
zgodnie z Ustawą z dnia 4 lutego 1994 r.
o prawie autorskim i prawach pokrewnych

UWAGA!
Skrzynki gazowe należy montować w ogrodzeniu.
W razie gdy jest to niemożliwe skrzynkę można zamontować na elewacji bocznej (wschodniej) budynku w pobliżu pomieszczeń technicznych.

ELEWACJA ~~ZACHODNIA~~ PÓŁNOCNO-WSCHODNIA

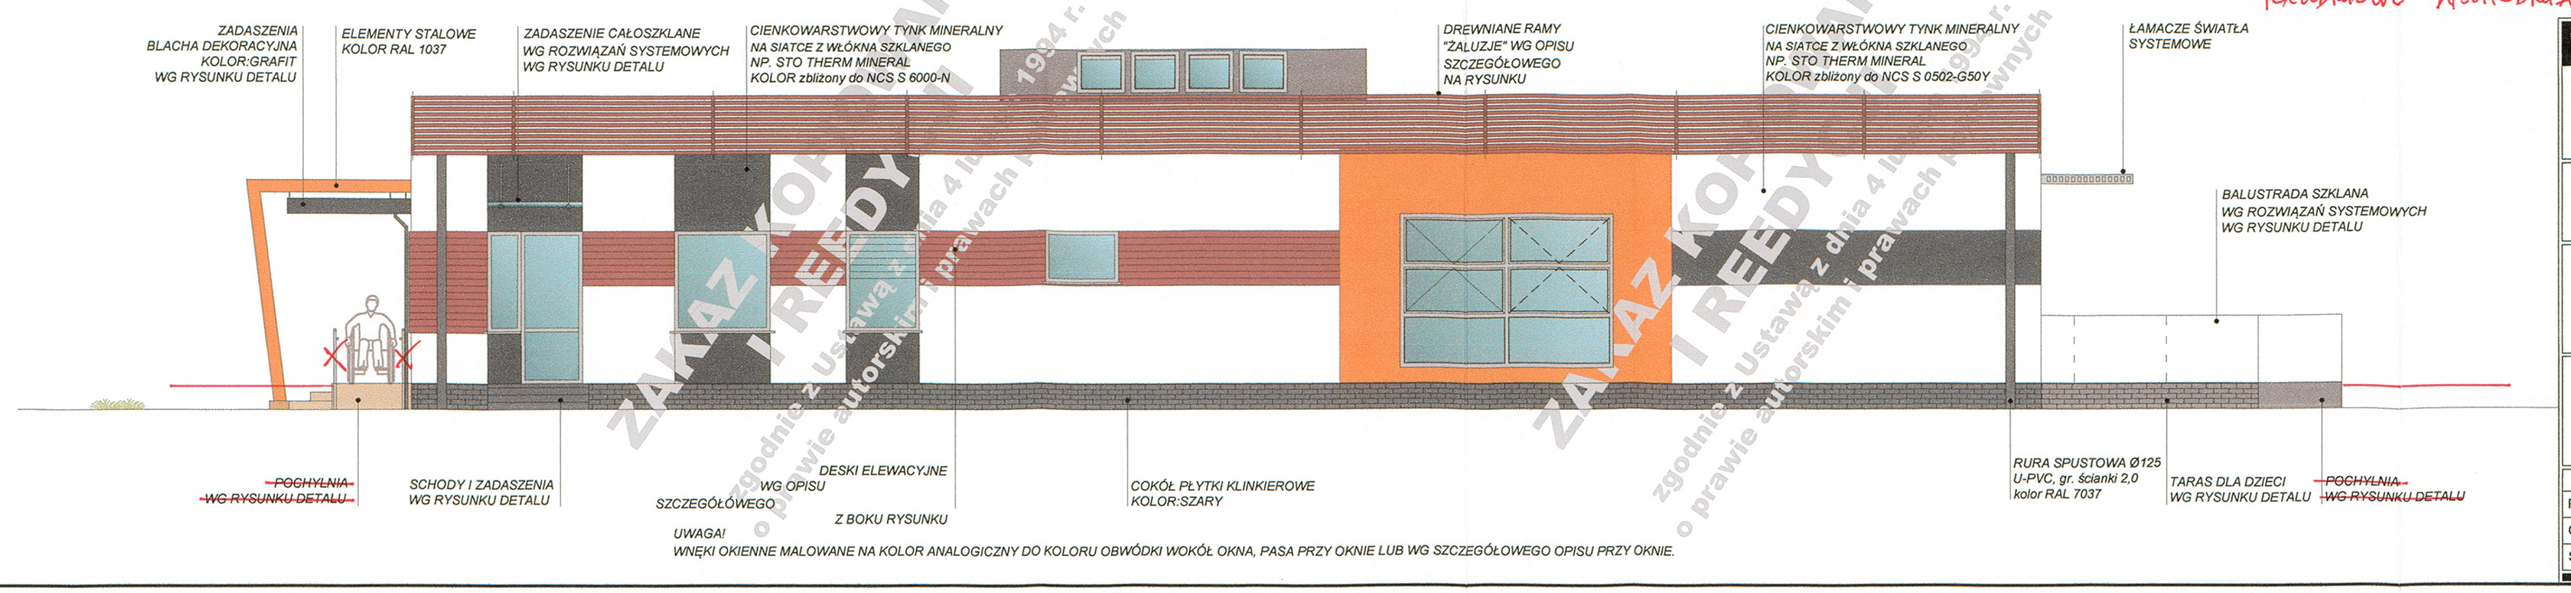

UWAGA!
WNĘKI OKIENNE MALOWANE NA KOLOR ANALOGICZNY DO KOLORU OBWÓDKI WOKÓŁ OKNA, PASA PRZY OKNIE LUB WG SZCZEGÓŁOWEGO OPISU PRZY OKNIE.

TERRABUD POLSKA Sp. z o.o.		
e-mail: biuro@terrabud.pl; www.terrabud.pl Katowice, ul. Gliwicka 228, 40-861 tel: (032) 200 01 81, 254 30 00 tel/fax: (032) 254 01 42 NIP 645-23-19-513	TERRABUD POLSKA	
INWESTOR:	NR PROJ.: 603-001	DATA: STYCZEŃ 2012
TYTUŁ I ADRES PROJEKTU PROJEKT BUDOWLANY TYPOWY ŻŁOBKA	BRANŻA: ARCHITEKTURA STADIUM: PB	
TYTUŁ RYSUNKU ELEWACJE	NR RYS. 5 SKALA: 1:100	

	IMIĘ I NAZWISKO	NR UPRAWNIEŃ	PODPIS:
PROJEKTANT:	mgr inż. arch. Anna GRABOWSKA	433/93	
OPRACOWAŁ:	mgr inż. arch. Małgorzata CZECHOWICZ		
SPRAWDZIŁ:	mgr inż. arch. Dominika ROPEK	MPOIA/006/2011	